


FÖLDSZINTI ALAPRAJZ

M 1:100

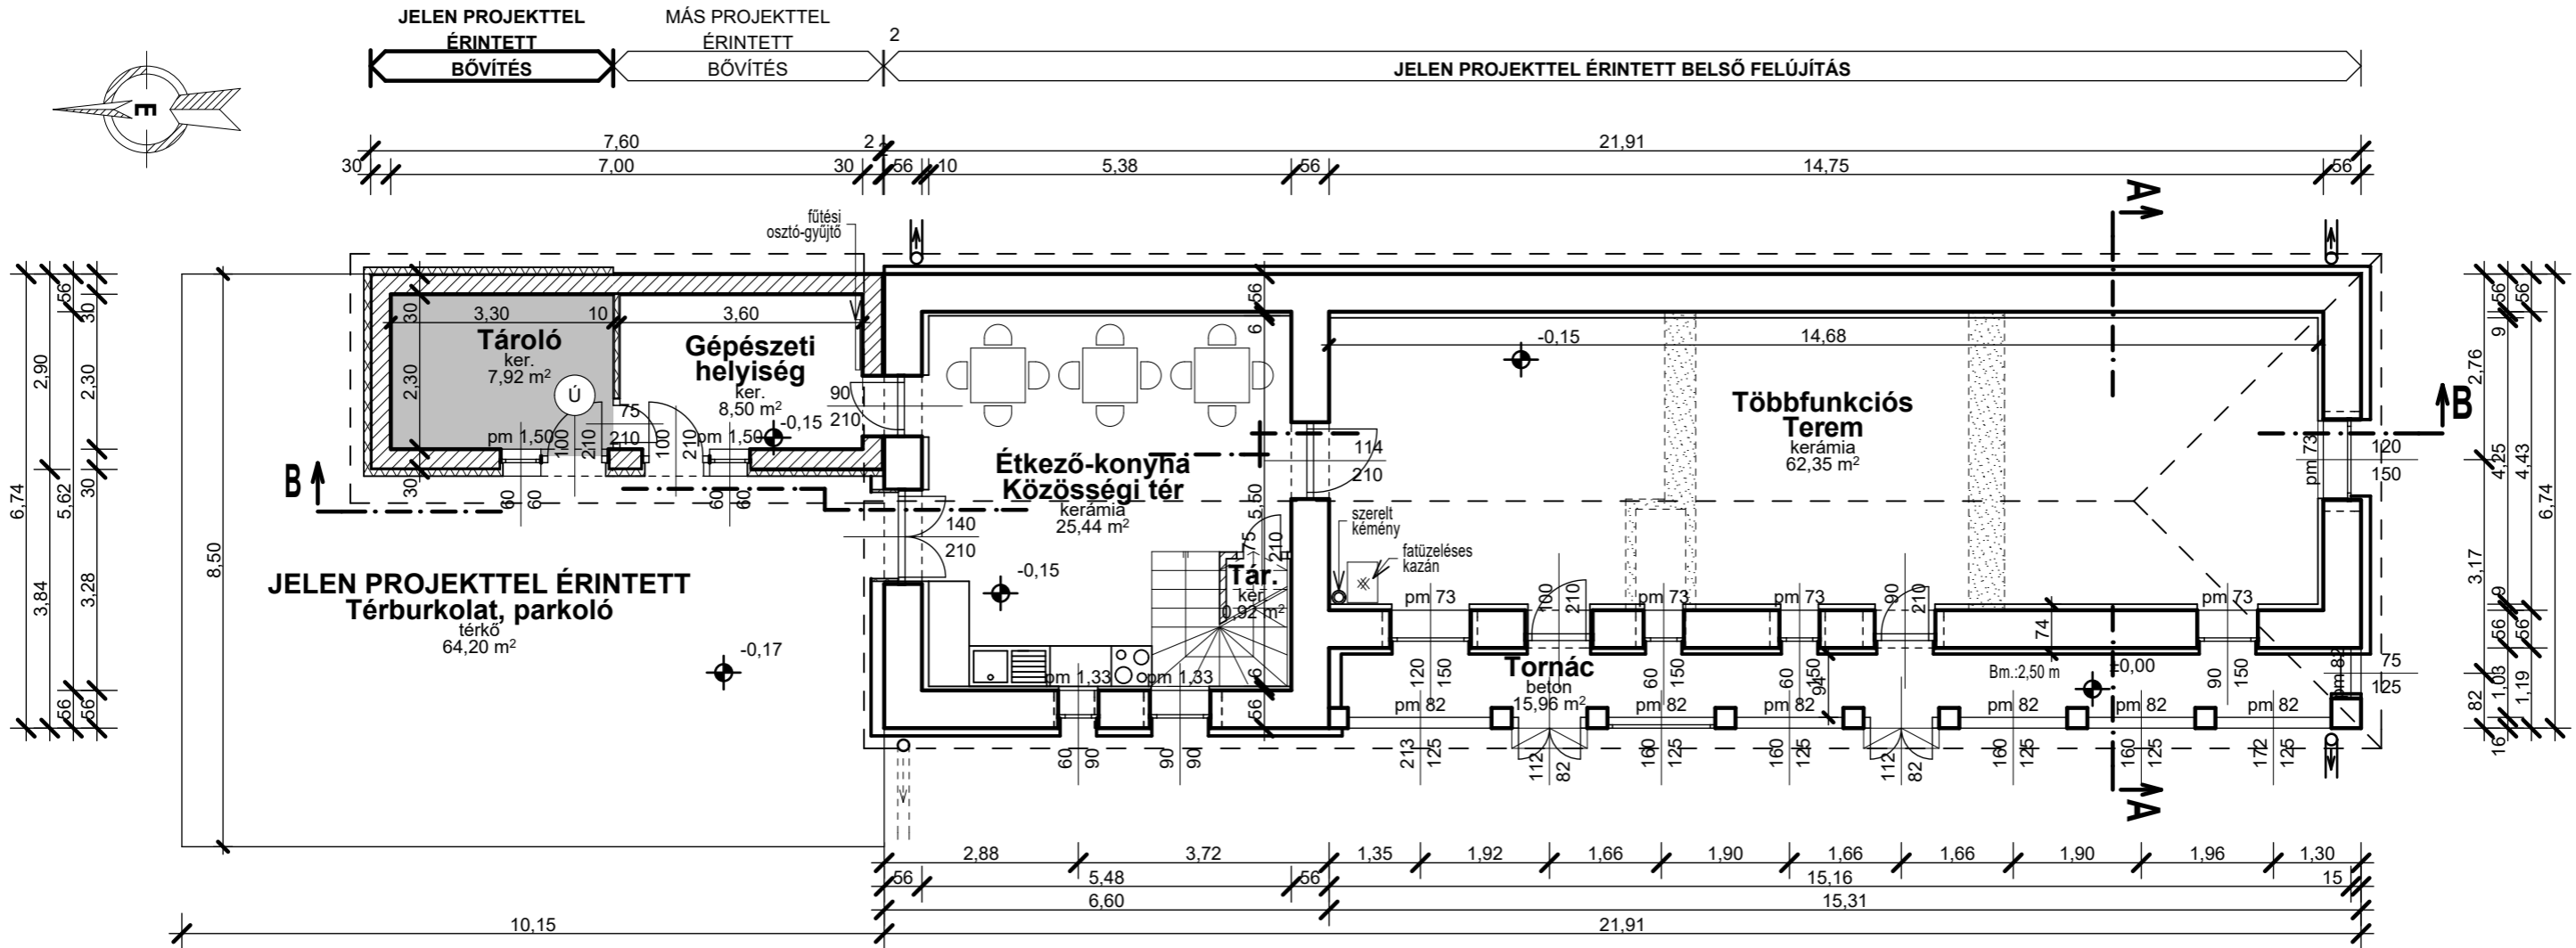

MEGJEGYZÉS:

- A ± 0,00 szint a meglévő épület padlószintje, minden megadott szintmagasság ehhez a szinthez viszonyítva értendő!
- Minden tartószerkezet, beton és vb. szerkezet, tetőszerkezet statikai kiviteli terv ill. statikus tervezői művezetés alapján készülhet!
- Nyílásáthidalások:
POROTHERM nyílásáthidalókkal a szabad nyílásméretnek és falvastagságnak megfelelő hosszban és darabszámban (statikai kiviteli terv szerint).
- Vizes helyiségekben 2,10 m magasságig, vizesberendezések mögött 4 sor csempeburkolat készül.
- A helyiségek természetes szellőzése megoldott.

JELEN PROJEKT MUNKÁLATAI:

- Tároló építése
- Belső falak bontása és építése
- Belső lépcső építése
- Fürdőszoba építése
- Belső vakolás, festés-mázolás
- Belső nyílászárók beépítése

MÁS PROJEKTTTEL ÉRINTETT MUNKÁLATOK:

- Külső hőszigetelő vakolatrendszer
- Talajon fekvő padló rétegtrendje
- Homlokzati nyílászárók cseréje
- Gépészeti helyiség építése
- Tornác padlóburkolat
- Külső nyílászárók beépítése

JELMAGYARÁZAT:

EREDETIILEG MEGLÉVŐ:

MEGLÉVŐ SZERKEZETEK

MÁS PROJEKTTTEL ÉRINTETT MUNKÁLATOK:

MEGLÉVŐ FALAZAT+ ÉPÍTENDŐ HŐSZIG. VAKOLATRENDSZER (más projekt keretében)

BONTANDÓ SZERKEZET

ÉPÍTENDŐ TÉGLA FALAZAT (más projekt keretében)

ÉPÍTENDŐ VB SZERKEZET (más projekt keretében)

JELEN PROJEKTTTEL ÉRINTETT MUNKÁK:

ÉPÍTENDŐ POROTHERM+ ÉPÍTENDŐ HŐSZIG. VAKOLATRENDSZER TÉGLA FALAZAT

ÉPÍTENDŐ POROTHERM TÉGLA FALAZAT

BONTANDÓ SZERKEZET




FŐÉPÜLET MEGVALÓSULÁSI TERV

TERVEZŐ:	A3ÉPÍTÉSZ KFT. 1131 Budapest, Völgény u. 60. sz. tel: 00 36 30 437 4591 KOVÁCS ZOLTÁN Okleveles Építésmérnök Kamarai szám: E-01-0432	ÉPÍTETTŐ:	VESZABINA NONPROFIT KFT. 3780 Ládbesenő-Andrástanya, Fő u. 30. sz.
TERV MEGN.:	SZÁLLÁSHELY fejlesztés -megvalósulási terv-	DÁTUM:	2022. 11.
ÉP. HELYE:	3780 LÁDBESENŐ-ANDRÁSTANYA, FŐ U. 30. SZ. HRSZ.: 408	MÉRETARÁNY:	M 1:100
RAJZNÉV:	ALAPRAJZ	RAJZSZÁM:	E-1

MÉRETEK A HELYSZÍNEEN PONTOSÍTANDÓK!
EZEN TERV AZ ÉRVÉNYBEN LÉVŐ JOGSZABÁLYOK ÉRTELMEBEN SZERZŐI JOGVÉDELME ALATT ÁLL!

TETŐTÉRI ALAPRAJZ

M 1:100

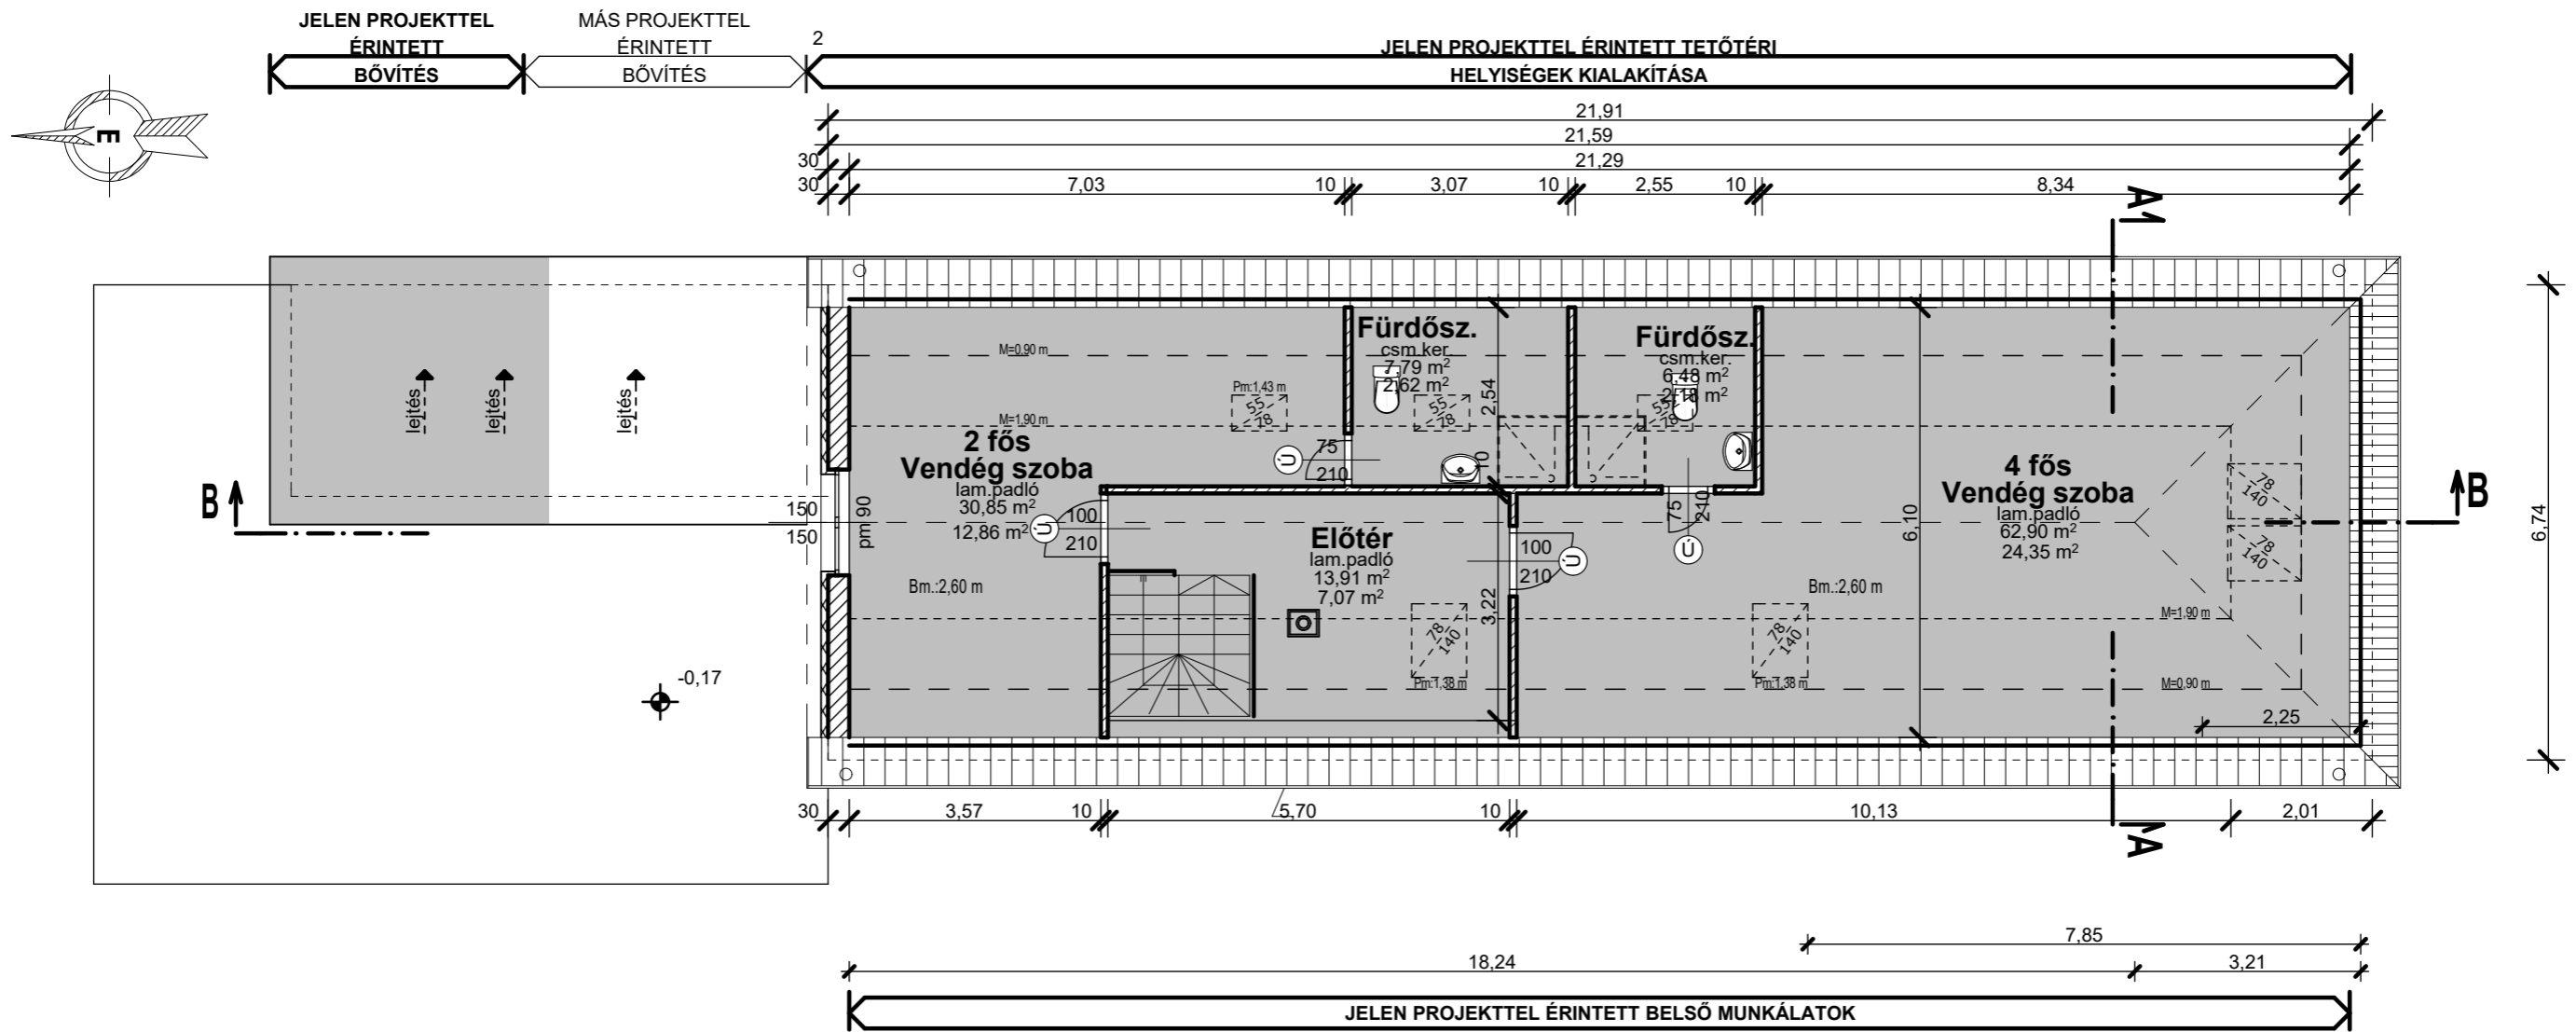

MEGJEGYZÉS:

- A ± 0,00 szint a meglévő épület padlószintje, minden megadott szintmagasság ehhez a szinthez viszonyítva értendő!
- Minden tartószerkezet, beton és vb. szerkezet, tetőszerkezet statikai kiviteli terv ill. statikus tervezői művezetés alapján készülhet!
- Nyílásáthidalások:
POROTHERM nyílásáthidalókkal a szabad nyílásméretnek és falvastagságnak megfelelő hosszban és darabszámban (statikai kiviteli terv szerint).
- Vizes helyiségekben 2,10 m magasságig, vizesberendezések mögött 4 sor csempeburkolat készül.
- A helyiségek természetes szellőzése megoldott.

JELMAGYARÁZAT:

- MEGLÉVŐ FALAZAT+ ÉPÍTENDŐ HŐSZIG. VAKOLATRENDSZER (más projekt keretében)
- BONTANDÓ SZERKEZET
- ÉPÍTENDŐ TÉGLA FALAZAT (más projekt keretében)
- ÉPÍTENDŐ VB SZERKEZET (más projekt keretében)
- ÉPÍTENDŐ POROTHERM+ ÉPÍTENDŐ HŐSZIG. VAKOLATRENDSZER TÉGLA FALAZAT
- ÉPÍTENDŐ POROTHERM TÉGLA FALAZAT

FŐÉPÜLET MEGVALÓSULÁSI TERV

TERVEZŐ:	A3ÉPÍTÉS Z KFT. 1131 Budapest, Völgény u. 60. sz. tel: 00 36 30 437 4591 KOVÁCS ZOLTÁN Okleveles Építésmérnök Kamarai szám: E-01-0432	ÉPÍTETTŐ:	VESZABINA NONPROFIT KFT. 3780 Ládbesenyő-Andrástanya, Fő u. 30. sz.
TERV MEGN.:	SZÁLLÁSHELY fejlesztés -megvalósulási terv-	DÁTUM:	2022. 11.
ÉP. HELYE:	3780 LÁDBESENYŐ-ANDRÁSTANYA, FŐ U. 30 SZ. HRSZ.: 408	MÉRETARÁNY:	M 1:100
RAJZNÉV:	TETŐTÉRI ALAPRAJZ	RAJZSZÁM:	E-2

MÉRETEK A HELYSZÍNEEN PONTOSÍTANDÓK!
EZEN TERV AZ ÉRVÉNYBEN LÉVŐ JOGSZABÁLYOK ÉRTELMEBEN SZERZŐI JOGVÉDELME ALATT ÁLL!