
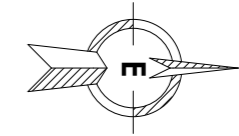


ALAPRAJZ

M 1:100

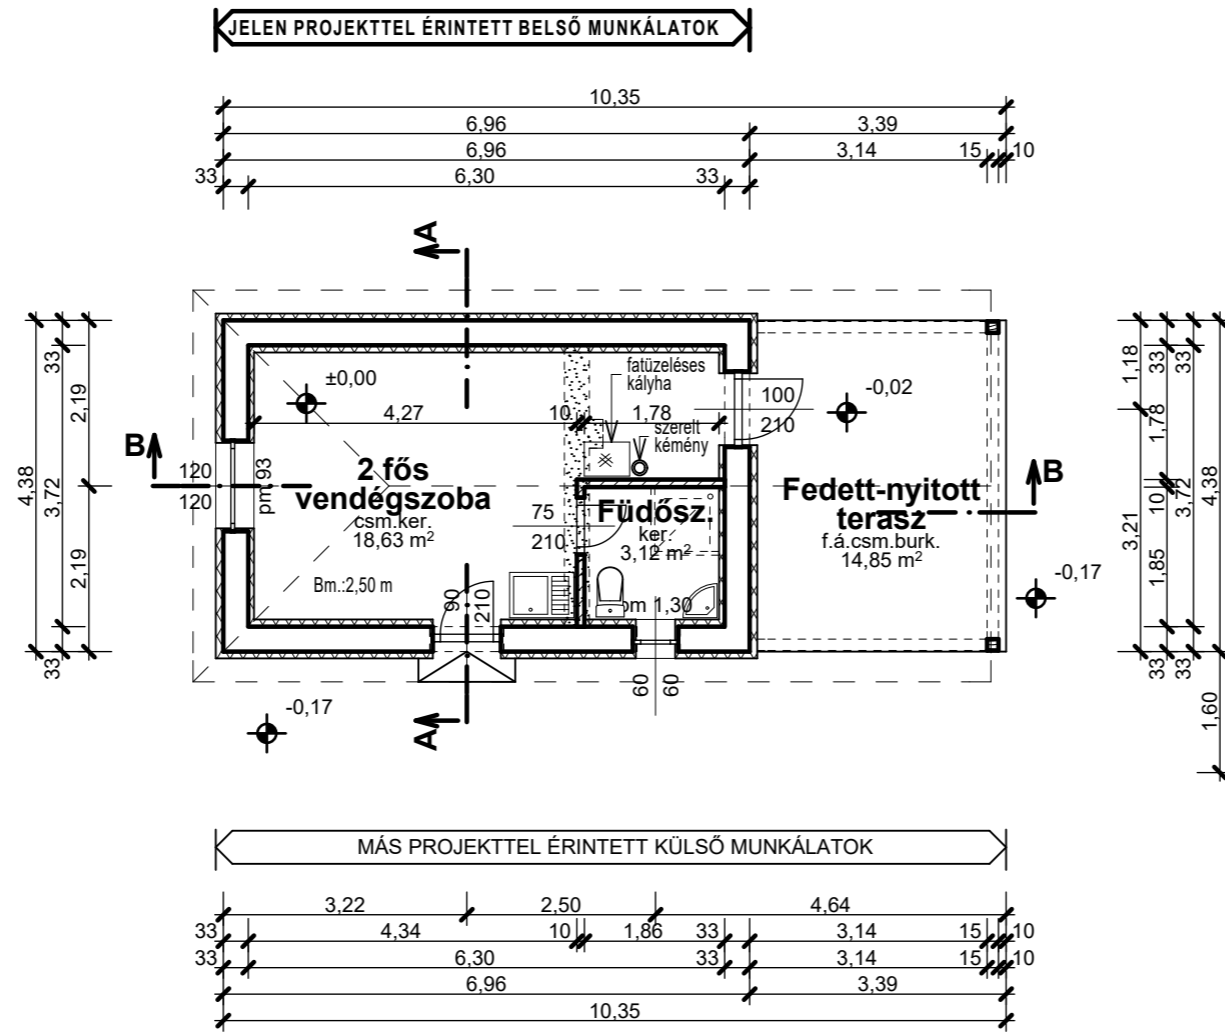

MEGJEGYZÉS:

- A ± 0,00 szint a meglévő épület padlószintje, minden megadott szintmagasság ehhez a szinthez viszonyítva értendő!
- Nyílásáthidalások:
POROTHERM nyílásáthidalókkal a szabad nyílásméretnek és falvastagságnak megfelelő hosszban és darabszámban (statikai kiviteli terv szerint).
- A helyiségek természetes szellőzése megoldott.

JELMAGYARÁZAT:

- MEGLÉVŐ FALAZAT+ ÉPÍTENDŐ HŐSZIG. VAKOLATRENDSZER
- ÉPÍTENDŐ TÉGLA FALAZAT
- BONTANDÓ SZERKEZET
- ÉPÍTENDŐ VB SZERKEZET



KISÉPÜLET MEGVALÓSULÁSI TERV

TERVEZŐ:	A3ÉPÍTÉSZ KFT. 1131 Budapest, Völgény u. 60. sz. tel: 00 36 30 437 4591 KOVÁCS ZOLTÁN Okleveles Építésszámőrök Kamarai szám: E-01-0432	ÉPÍTETŐ:	VESZABINA NONPROFIT KFT. 3780 Ládbesenő-Andrástanya, Fő u. 30. sz.
TERV MEGN.:	SZÁLLÁSHELY fejlesztés -megvalósulási terv-	DÁTUM:	2022. 11.
ÉP. HELYE:	3780 LÁDBESENŐ-ANDRÁSTANYA, FŐ u. 30 sz. HRSZ.: 408	MÉRETARÁNY:	M 1:100
RAJZNÉV:	ALAPRAJZ	RAJZSZÁM:	E-6

MÉRETEK A HELYSZÍNEEN PONTOSÍTANDÓK!
EZEN TERV AZ ÉRVÉNYBEN LÉVŐ JOGSZABÁLYOK ÉRTELMEBEN SZERZŐI JOGVÉDELME ALATT ÁLL!